


- LEGENDA LINEA TELEFONICA
- Pozzetto 60x120x80 cm (interno) con chiusino in ghisa pesante marchiato TELECOM per posa in carreggiata. Forniti/posati dal lottizzatore
  - Pozzetto 60x60x80 cm (interno) con chiusino in ghisa pesante con scritto TELECOM per posa in carreggiata. Forniti/posati dal lottizzatore
  - ◡ Distributore TELECOM - Fornito e posato dalla società TELECOM
  - Tubo PVC diametro 125 mm doppia parete colore blu rivestito in sabbia fornitura e posa a carico del lottizzatore
  - - - Tubo PVC diametro 63 mm doppia parete colore blu rivestito in sabbia fornitura e posa a carico del lottizzatore
  - Pozzetto di ispezione interna 40x40 con chiusino in ghisa

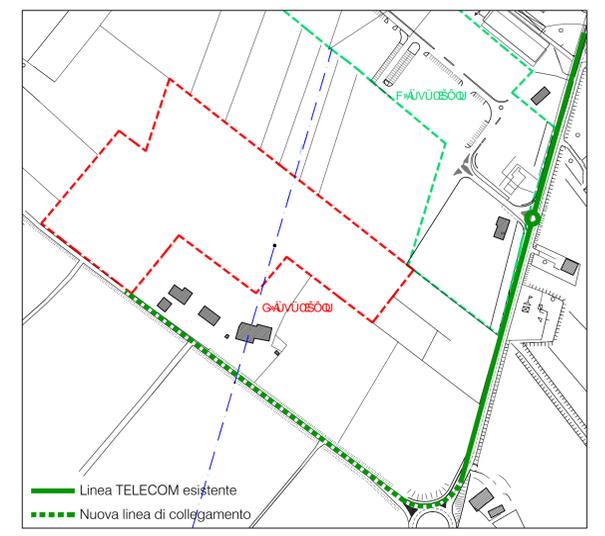

AS BUILT - RETE REALIZZATA

**Comune di BRENDOLA**  
Provincia di VICENZA

arch. Michele STEFANELLI

**studio arche**  
www.studioarche.eu  
via largo V. Boschetti, 2 - 36075 - Montebelluna Maggiore - VI  
tel 0444 025193 fax 0444 025191 tel 0444 025192 e-mail michele@studioarche.eu

**OGGETTO LAVORO**  
Secondo stralcio nuova area produttiva in località Pedocchio  
Foglio 11 mappali 172-173-520-2596-2597-2598-2608  
2609-2617-2642-2643

**PROGETTO DI VARIANTE P.d.L. U04**

Rede telefono - AS BUILT	SCALE: 1:1.000	DATA: 31/05/2019
CODICE: GIO08U04/07	EDIZIONE: 4	REVISIONE: 0
REDATTO: Stefanelli	APPROVATO: .....	AUTORIZZATO: .....

**IL PROGETTISTA**  
arch. MICHELE STEFANELLI

Ordine degli Architetti  
Pianificatori, Paisaggisti e  
Conservatori Provincia di Vicenza  
**MICHELE STEFANELLI**  
n° 1395

collaboratori:  
**LA COMMITTENZA**  
spett.le Consorzio GIOLITTI s.r.l.

IL DOCUMENTO NON POTRA' ESSERE COPIATO, RIPRODOTTO, O ALTAMENTE PUBBLICATO IN TUTTO O IN PARTE  
SENZA IL CONSENSO SCRITTO DELL' ARCH. MICHELE STEFANELLI - IL 031-06 250441 - tel. 044 251 9199 - www.studioarche.eu