




- LEGENDA RETE ENEL**
- CANALIZZAZIONE RETE A MEDIA TENSIONE
TUBO PVC Ø160
 - CANALIZZAZIONE RETE A BASSA TENSIONE
TUBO PVC Ø160
 - BOX PREFABBRICATO PER APPARECCHIATURE
ELETTRICHE (come da scheda tecnica fornita dall'ente)
 - POZZETTO ENEL 100 x 100 cm (INTERNO)
SIGILLO IN GHISA CON SCRITTA ENEL
 - ⏏ CASSETTA STRADALE DI SEZIONAMENTO
CON POZZETTO cm 100 x 100 (INTERNO)
 - ⊕ DISPENSORE DI MASSA A TERRA DA
INFISSARE NELLO SCAVO

N.B. I TUBI DI MT DEVONO ESSERE POSATI ALL'ESTERNO
DEI POZZETTI DI BASSA TENSIONE

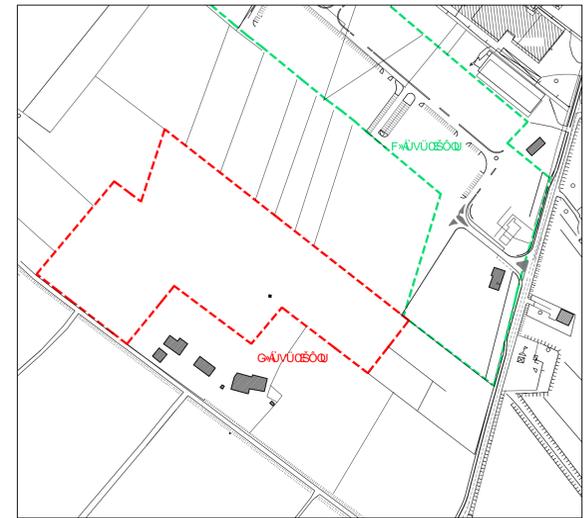

AS BUILT - RETE REALIZZATA

Comune di BRENDOLA
Provincia di VICENZA

arch. Michele STEFENELLI

studio ARCHE
www.studioarche.eu

via largo V. Boschetti, 2 - 36075 - Montebelluna Maggiore - VI
tel 0444 025108 | fax 178 4413828 | cel 333 123129 | e-mail michele@studioarche.eu

OGGETTO LAVORO
Secondo stralcio nuova area produttiva in località Pedocchio
Foglio 11 mappali 172-173-520-2596-2597-2598-2608
2609-2617-2642-2643

PROGETTO DI VARIANTE P.d.L. U06

Rete Enel SCALE: 1:1.000 DATA: 31/05/2019

CODICE: GIO08U06/07	EDIZIONE: 4	REVISIONE: 0
REDATTO: Stefanelli	APPROVATO: _____	AUTORIZZATO: _____

IL PROGETTISTA
arch. MICHELE STEFENELLI

Ordine degli Architetti
Pianificatori, Paesaggisti e
Conservatori Provincia di Vicenza

MICHELE STEFENELLI
n° 1398

collaboratori:
LA COMMITENZA
spett.le Consorzio GIOLITTI s.r.l.

IL DOCUMENTO NON POTRA' ESSERE COPIATO, RIPRODOTTO O ALTAMENTE PUBBLICATO IN TUTTO O IN PARTE
SENZA IL CONSENSO SCRITTO DELL'ARCH. MICHELE STEFENELLI (I.C. 025/04/2004) - tel. 0444 025108